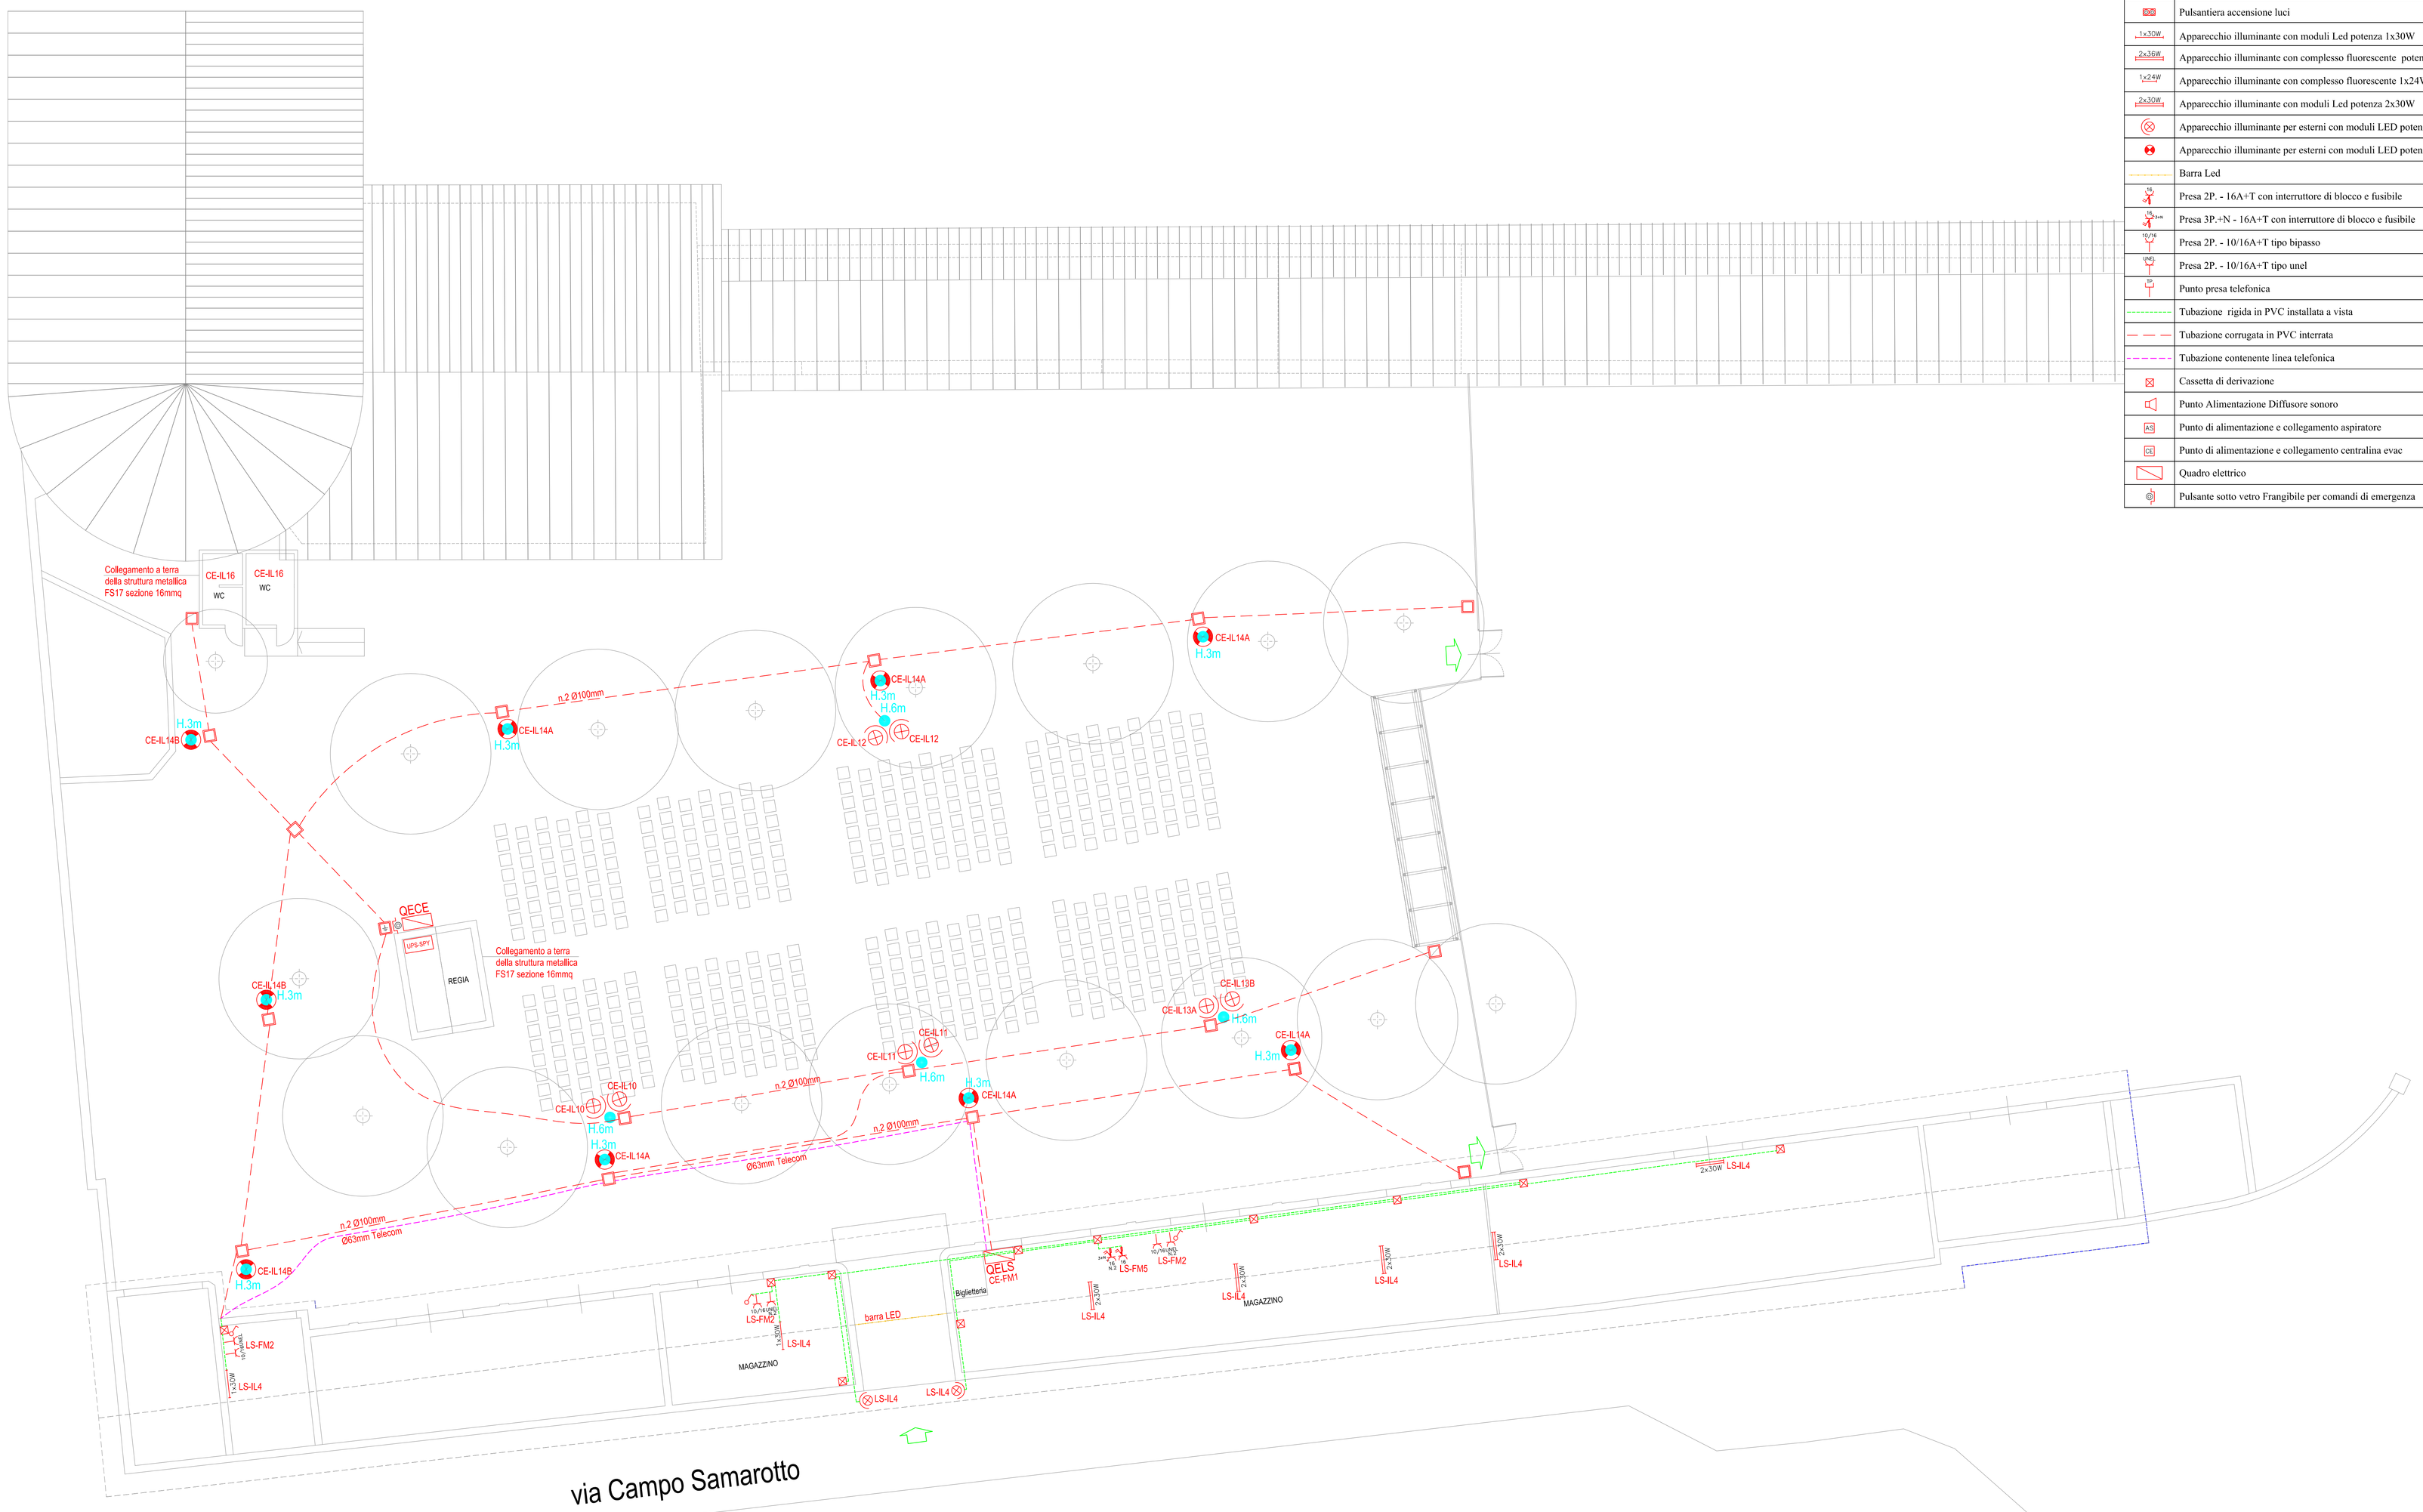

LEGENDA DEI SIMBOLI ELETTRICI

SIMBOLO	DESCRIZIONE
	Interruttore unipolare
	Interruttore bipolare
	Pulsantiera accensione luci
1x30W	Apparecchio illuminante con moduli Led potenza 1x30W
2x36W	Apparecchio illuminante con complesso fluorescente potenza 2x36W
1x24W	Apparecchio illuminante con complesso fluorescente 1x24W
2x30W	Apparecchio illuminante con moduli Led potenza 2x30W
	Apparecchio illuminante per esterni con moduli LED potenza 79W installato su palo H. 6 metri
	Apparecchio illuminante per esterni con moduli LED potenza 40W installato su palo H. 3 metri
	Barra Led
16	Presa 2P. - 16A+T con interruttore di blocco e fusibile
16 3+N	Presa 3P.+N - 16A+T con interruttore di blocco e fusibile
10/16	Presa 2P. - 10/16A+T tipo bipasso
UNEL	Presa 2P. - 10/16A+T tipo unel
TP	Punto presa telefonica
	Tubazione rigida in PVC installata a vista
	Tubazione corrugata in PVC interrata
	Tubazione contenente linea telefonica
	Cassetta di derivazione
	Punto Alimentazione Diffusore sonoro
AS	Punto di alimentazione e collegamento aspiratore
CE	Punto di alimentazione e collegamento centralina evac
	Quadro elettrico
	Pulsante sotto vetro Frangibile per comandi di emergenza

DETTAGLIO BIGLIETTERIA scala 1:50

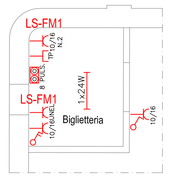

DETTAGLIO REGIA scala 1:50

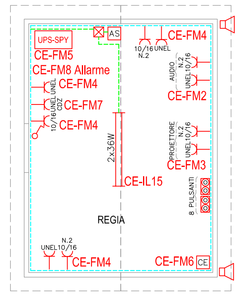

NOTA:					
02	07/07/20	EMISSIONE PROGETTO AS-BUILT	G.C.	G.C.	
01	20/06/20	EMISSIONE PROGETTO ESECUTIVO	G.C.	G.C.	
00	16/06/20	EMISSIONE PROGETTO PRELIMINARE	G.C.	G.C.	
Revisione	Data	Descrizione	Eseguito	Controllato	Approvato

Questo disegno e' di proprieta' dello STUDIO GIROLDINI Per. Ind. CARLO; non deve essere copiato, riprodotto e/o divulgato senza sua autorizzazione

Cliente

Comune di Reggio Emilia
Via Emilia San Pietro, 12 - Reggio Emilia

Progetto

Impianto elettrico generale Cinema estivo "Ex Stalloni" RE
sito in Via Campo Samarotto, 10/e - Reggio Emilia

Tavola

Distibuzione impianto
Elettrico Illuminazione
E Forza Motrice

GIROLDINI Per. Ind. CARLO
Studio Tecnico di progettazione e consulenze elettrotecniche
Via Antica, 5 - Cap. 42123 - Reggio Emilia
Tel: 0522/1491759 - Fax: 0522/1753023 - email: info@giroldinicarlo.com

Scala	N. foglio	N.progetto	N. disegno	File
1:100	01	42.20	42.20-01	42.20-01